

OBJEKT: BÜRO- WERKSTATT- UND LAGERGEBAUDE MIT  
UNTERIRDISCHER AUTOEINSTELLHALLE AUF  
BAURECHTIGKEITSPARZELLE NR. 4767 IN PRÄTTELEN

BAUHERR: BAUKONSORTIUM "MÄNNE"

VERANTWORTLICH: WALTER JACQUES LEUTZINGER ARCHITECT

SALINENSTRASSE 9 4052 BASEL TEL. 312 66 37

GRUNDRISS 2. OBERGESCHOSS MST. 1:50

DATEL: 18. DEZEMBER 1995 PLAN-GRÖSSE 122/57 PLAN-NR. 202/56

10. JANUAR 1996 OK.RB.EG. = +0.00 = 293.95 m.ü.M.



JULI 96 - DEPT 96

ALLE MASSE SIND ROMMASSE  
TÜRHOHE = OK. RB. BIS UK. R. STURZ  
FENSTERHOHE = OK. FENSTERBANK BIS UK. F. STURZ

GUT ZUR AUSFÜHRUNG

BAULEITUNG:

ARCHITEKT:

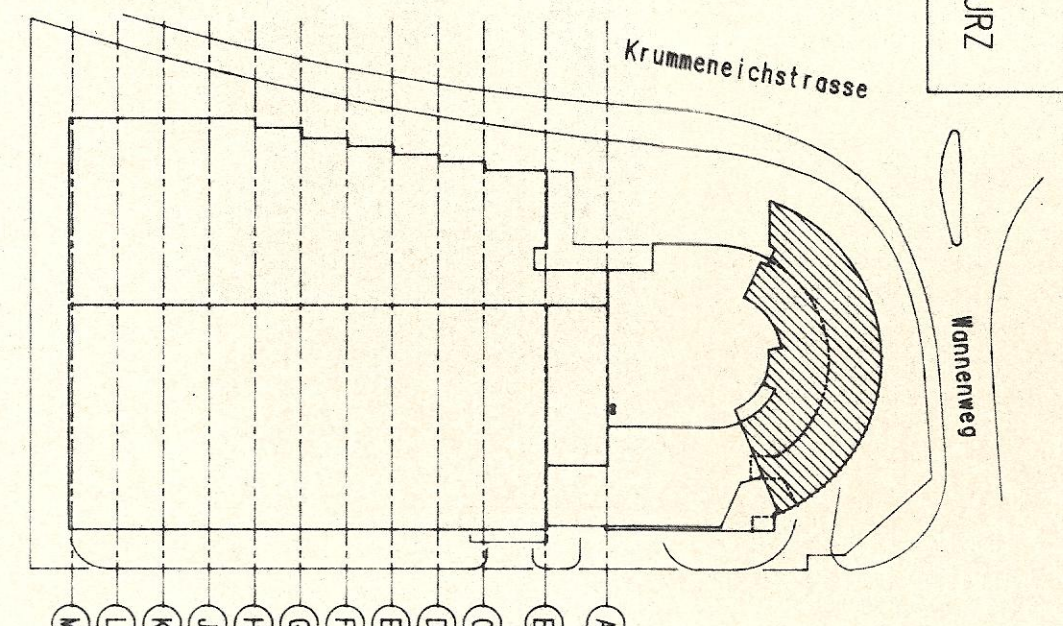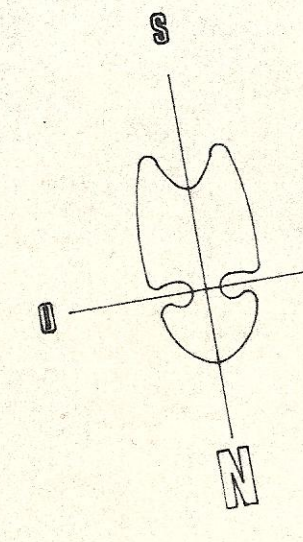

SCHEMA MST. 1: 1000

REVISIONSPLAN SANITÄR 2.12.97 BH

Bericht: AUSFÜHRUNGSPLAN SANITÄR  
A.Nr. 706-6075 Z.Nr. Ger. M. Jenni Ort 23.10.96/12.12.97  
ROSENTHAL BASSEL SANITÄR-HEIZUNG-LÜFTUNG  
Tel. 061 531 93 89 Fax 061 531 93 17

Zeichner	19.12.84 S.R.	22.9.87	Sanitär
Compositio.Nr.			
Compositio.Nr.			
Abteilung	Heizung / Rohrleitungsbau		
Formel			

AUSFÜHRUNGSPLAN LÜFTUNG

Ischantré Heizung  
4018 Basel Industriestrasse 270  
Tel. 061 531 93 89 Fax 061 531 93 86  
4103 Bettingen Schindliweg 117  
Tel. 061 531 93 89 Fax 061 531 93 84

Ausführungsplan Heizung	
Messstab	1:50
Formel	122/57
Gezeichnet	HS
Kontrolliert	
Datum	14.1.97

A. LENZ AG  
Heizung Lüftung Sanitär  
Energieberatung  
Taldstrasse 15  
Tel. 061 705 77 77  
Fax 061 705 77 50

